防舷材平面図　縮尺 1/300

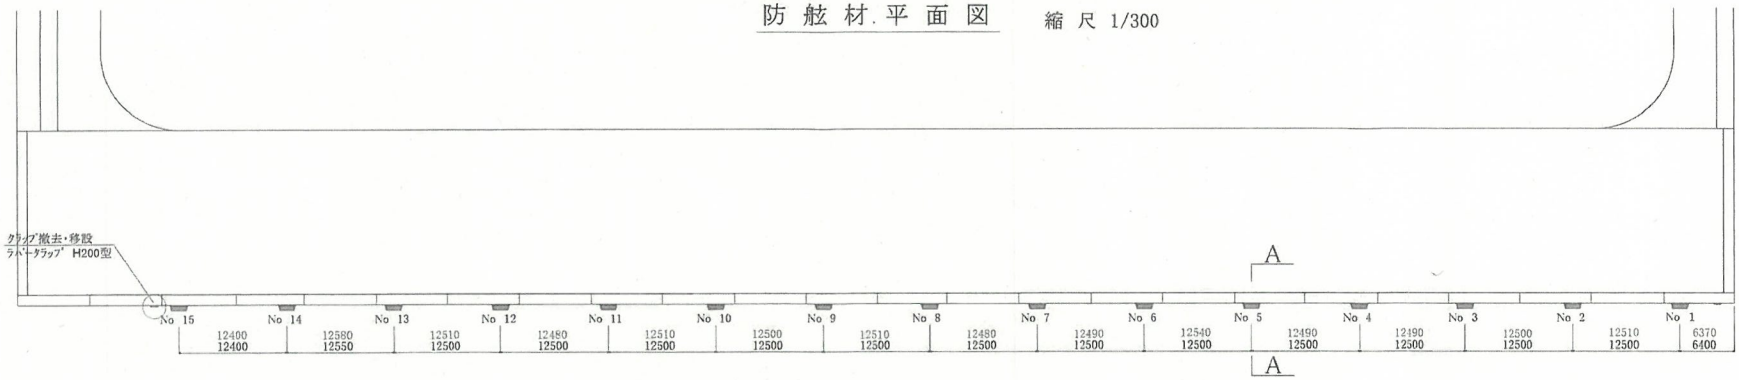

防舷材縦断面図　縮尺 1/300

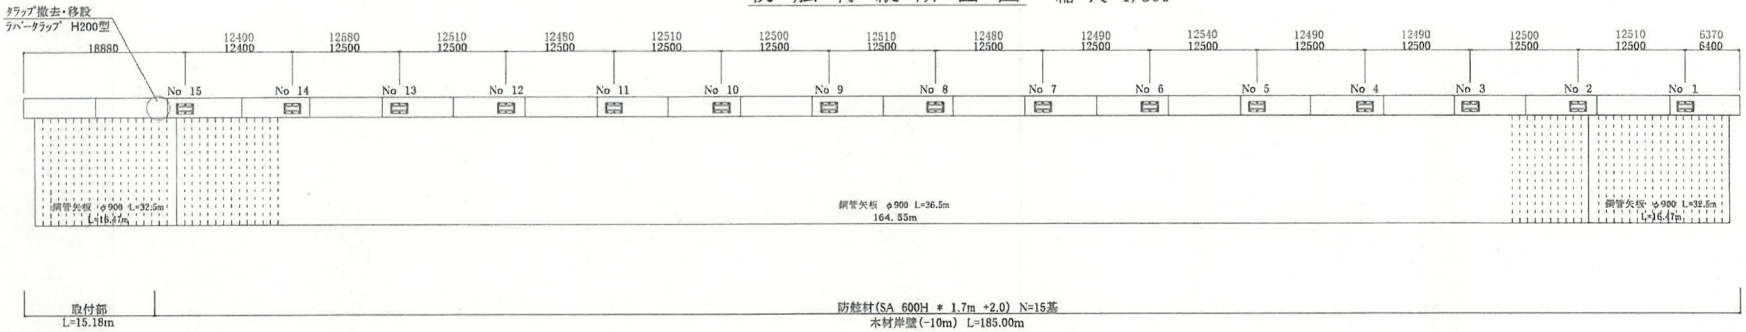

A－A断面図　縮尺 1/30

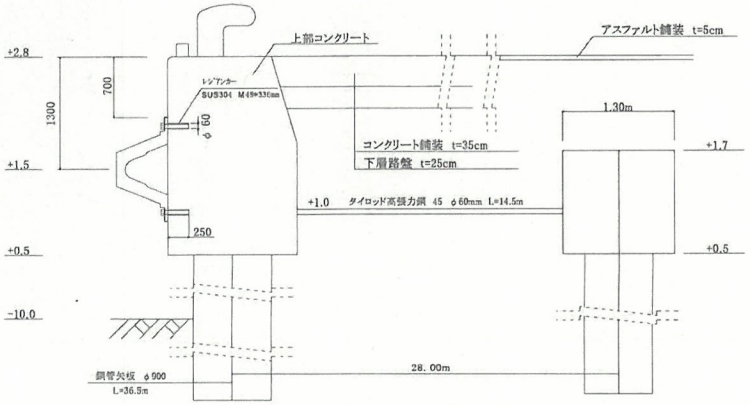

防舷材詳細図　縮尺 1/30

B.Sスーパーアーチ型防舷材
SA600H*1.7M*2.0M

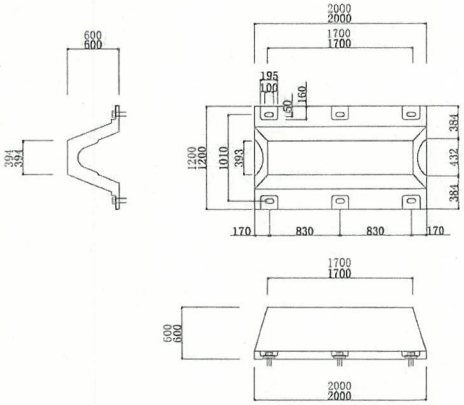

R6、12、13
最新
薄来

出来形測定図面			
年度	平成19年度		
地区名	東地区		
工事名	東地区岸壁(-10m) 防舷材改良工事		
図面名	平面図・縦断面図・断面図		
縮尺	図示	図面番号	1/1
石狩湾港湾管理組合			